

LOC	DIST	REVISIONS					
		P	LTR	DESCRIPTION	DATE	DWN	APVD
AD	00		G	REVISED PER ECO-14-000068	23APR2014	NK	MM

- 1



ASSEMBLY MAY BE BROKEN TO THE DESIRED NUMBER OF POSITIONS.
- 2

THE NOTED DIMENSIONS APPLY AT THE INTERSECTION OF THE POST AND HOUSING
- 3

POINT OF MEASUREMENT FOR PLATING THICKNESS
- 4

BREAKAWAY NOTCH ANGLE CAN BE ORIENTED TO THE RIGHT (AS SHOWN) OR TO THE LEFT
- 5

OBSOLETE PARTS: OBSOLETE CIS STREAMLINING PER D.RENAUD/D.SINISI

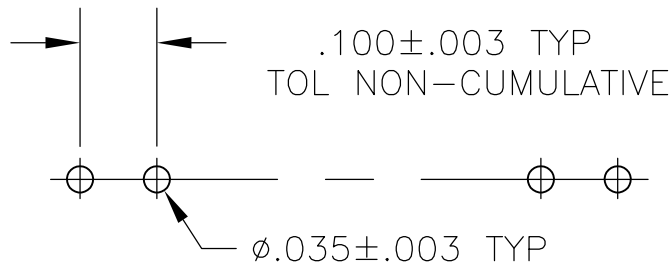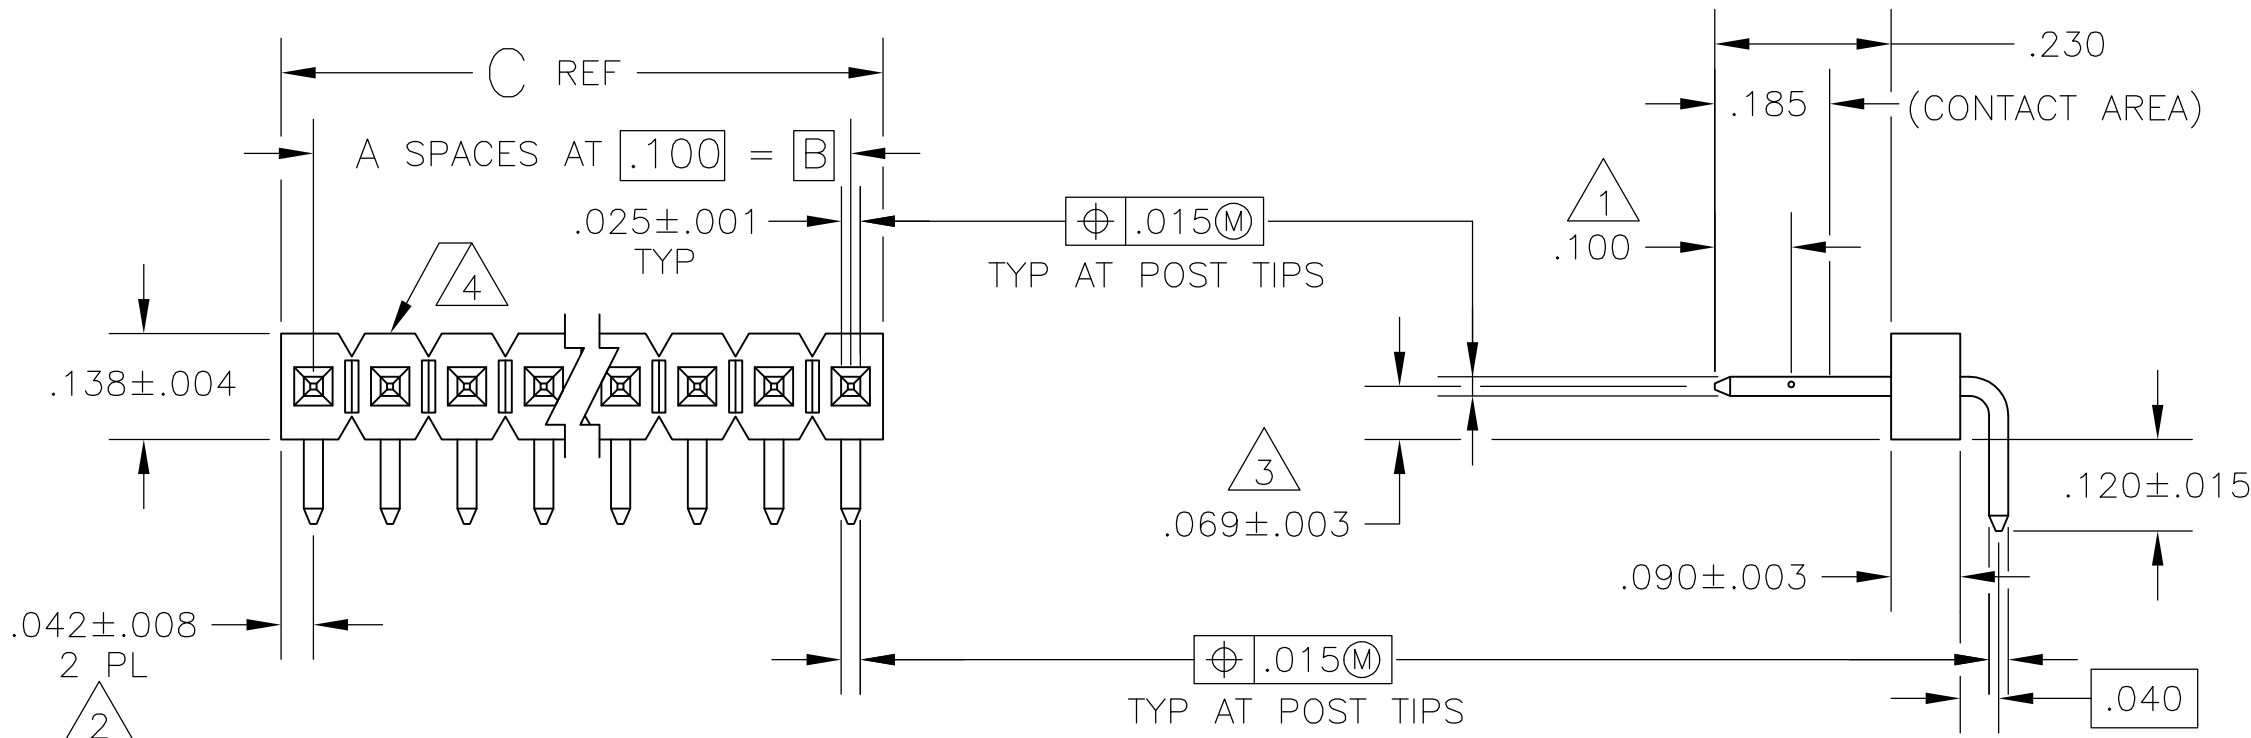

RECOMMENDED HOLE LAYOUT

	OBSOLETE	3.984	3.900	39	40	4-103148-0
		3.884	3.800	38	39	~~3-103148-9~~
		3.784	3.700	37	38	~~3-103148-8~~
		3.684	3.600	36	37	~~3-103148-7~~
5	SUPERSEDED BY 8-146304-6	3.584	3.500	35	36	~~3-103148-6~~
	OBSOLETE	3.484	3.400	34	35	~~3-103148-5~~
		3.384	3.300	33	34	~~3-103148-4~~
		3.284	3.200	32	33	~~3-103148-3~~
		3.184	3.100	31	32	~~3-103148-2~~
		3.084	3.000	30	31	~~3-103148-1~~
		2.984	2.900	29	30	~~3-103148-0~~
		2.884	2.800	28	29	~~2-103148-9~~
		2.784	2.700	27	28	~~2-103148-8~~
		2.684	2.600	26	27	~~2-103148-7~~
		2.584	2.500	25	26	~~2-103148-6~~
5	SUPERSEDED BY 7-146304-5	2.484	2.400	24	25	~~2-103148-5~~
	OBSOLETE	2.384	2.300	23	24	~~2-103148-4~~
		2.284	2.200	22	23	~~2-103148-3~~
		2.184	2.100	21	22	~~2-103148-2~~
		2.084	2.000	20	21	~~2-103148-1~~
		1.984	1.900	19	20	~~2-103148-0~~
		1.884	1.800	18	19	~~1-103148-9~~
		1.784	1.700	17	18	~~1-103148-8~~
		1.684	1.600	16	17	~~1-103148-7~~
	1.584	1.500	15	16	~~1-103148-6~~	
	OBSOLETE	1.484	1.400	14	15	~~1-103148-5~~
1.384		1.300	13	14	~~1-103148-4~~	
1.284		1.200	12	13	~~1-103148-3~~	
5	SUPERSEDED BY 6-146304-2	1.184	1.100	11	12	~~1-103148-2~~
	OBSOLETE	1.084	1.000	10	11	~~1-103148-1~~
		.984	.900	9	10	~~1-103148-0~~
5	SUPERSEDED BY 5-146304-9	.884	.800	8	9	~~1-103148-9~~
	OBSOLETE	.784	.700	7	8	~~1-103148-8~~
		.684	.600	6	7	~~1-103148-7~~
		.584	.500	5	6	~~1-103148-6~~
		.484	.400	4	5	~~1-103148-5~~
	OBSOLETE	.384	.300	3	4	~~1-103148-4~~
		.284	.200	2	3	~~1-103148-3~~
		.184	.100	1	2	~~1-103148-2~~
5	OBSOLETE	.084	—	—	1	~~1-103148-1~~
		C	B	A	NO OF POSN	PART NUMBER

THIS DRAWING IS A CONTROLLED DOCUMENT.		DWN H MOLL 23OCT87		 TE Connectivity					
DIMENSIONS: INCHES		CHK T. CLARK 23OCT87							
		APVD T. CLARK 29OCT87		NAME HEADER ASSY, MOD II, BREAKAWAY, SINGLE ROW, .100CL, RIGHT ANGLE, WITH .025 SQ POSTS					
		PRODUCT SPEC —							
		APPLICATION SPEC —							
MATERIAL HOUSING: FLAME RETARDANT THERMOPLASTIC; COLOR-BLACK POSTS: COPPER ALLOY		FINISH : POSTS .000030 GOLD ON CONTACT AREA, .000100-.000200 MATTE TIN-LEAD ON SOLDER TAIL, ALL OVER .000050 NICKEL		SIZE	CAGE CODE	DRAWING NO	RESTRICTED TO		
		WEIGHT —		A2	00779	C-103148	—		
CUSTOMER DRAWING				SCALE	4:1	SHEET	1 of 1	REV	G

Компания «Life Electronics» занимается поставками электронных компонентов импортного и отечественного производства от производителей и со складов крупных дистрибьюторов Европы, Америки и Азии.

С конца 2013 года компания активно расширяет линейку поставок компонентов по направлению коаксиальный кабель, кварцевые генераторы и конденсаторы (керамические, пленочные, электролитические), за счёт заключения дистрибьюторских договоров

Мы предлагаем:

- Конкурентоспособные цены и скидки постоянным клиентам.
- Специальные условия для постоянных клиентов.
- Подбор аналогов.
- Поставку компонентов в любых объемах, удовлетворяющих вашим потребностям.
- Приемлемые сроки поставки, возможна ускоренная поставка.
- Доставку товара в любую точку России и стран СНГ.
- Комплексную поставку.
- Работу по проектам и поставку образцов.
- Формирование склада под заказчика.
- Сертификаты соответствия на поставляемую продукцию (по желанию клиента).
- Тестирование поставляемой продукции.
- Поставку компонентов, требующих военную и космическую приемку.
- Входной контроль качества.
- Наличие сертификата ISO.

В составе нашей компании организован Конструкторский отдел, призванный помогать разработчикам, и инженерам.

Конструкторский отдел помогает осуществить:

- Регистрацию проекта у производителя компонентов.
- Техническую поддержку проекта.
- Защиту от снятия компонента с производства.
- Оценку стоимости проекта по компонентам.
- Изготовление тестовой платы монтаж и пусконаладочные работы.



Тел: +7 (812) 336 43 04 (многоканальный)

Email: org@lifeelectronics.ru

www.lifeelectronics.ru