THIS DRAWING IS UNPUBLISHED. RELEASED FOR PUBLICATION -,- .
© COPYRIGHT 2005 By - ALL RIGHTS RESERVED.

LOC	DIST
AD	00

REVISIONS

P	LTR	DESCRIPTION	DATE	DWN	APVD
	S1	REVISED PER ECO-12-007590	19JUL12	KH	MH

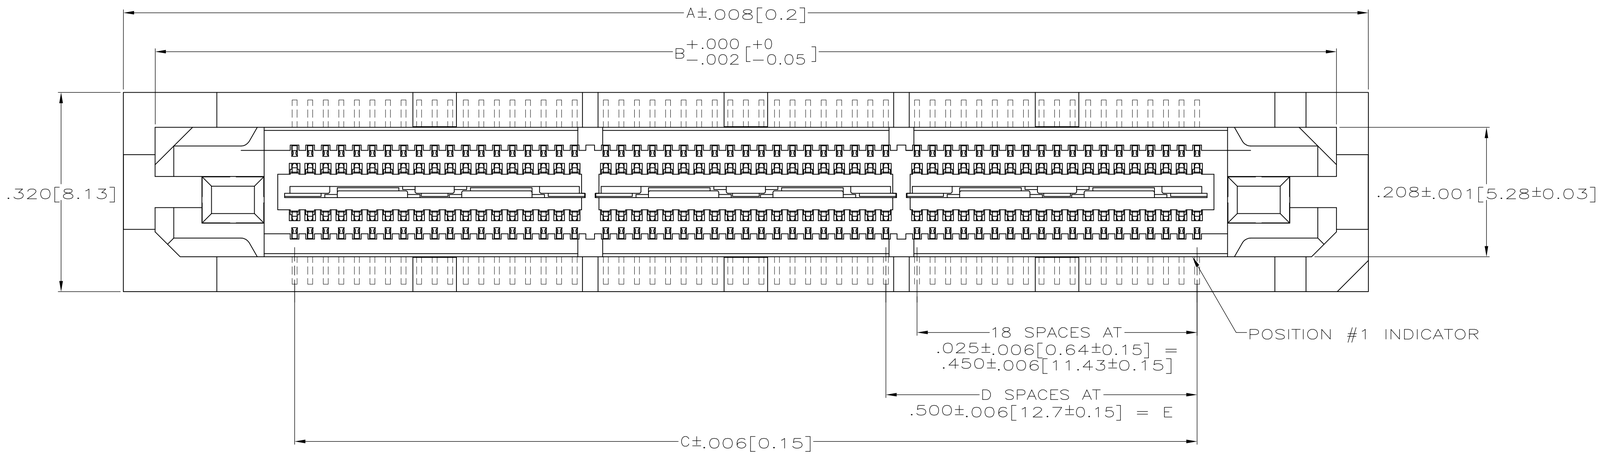

1. HOUSINGS: LIQUID CRYSTAL POLYMER, COLOR BLACK.
   CONTACTS: HIGH RELIABILITY COPPER ALLOY.
   GROUND BUSSES: BRASS,UNS C26000
2. CONTACTS & GROUND BUSES: NICKEL UNDERPLATE ALL OVER, MATING SURFACE PLATED TO MEET LEVEL 1 PERFORMANCE REQUIREMENTS OF TE PRODUCT SPECIFICATION 108-1422, SOLDER TAILS PLATED TIN-LEAD.
3. DATE CODE MARKED IN AREA INDICATED ON SMAE SIDE AS POSITION #1.
4. ONE GROUND BUS WITH 5 TAILS PER EACH MODULE.
5. THIS ASSEMBLY HAS A VACUUM PICK-UP COVER PLACED ON CENTER OF HOUSING AND IS PACKAGED IN EXTRUDED TUBES.

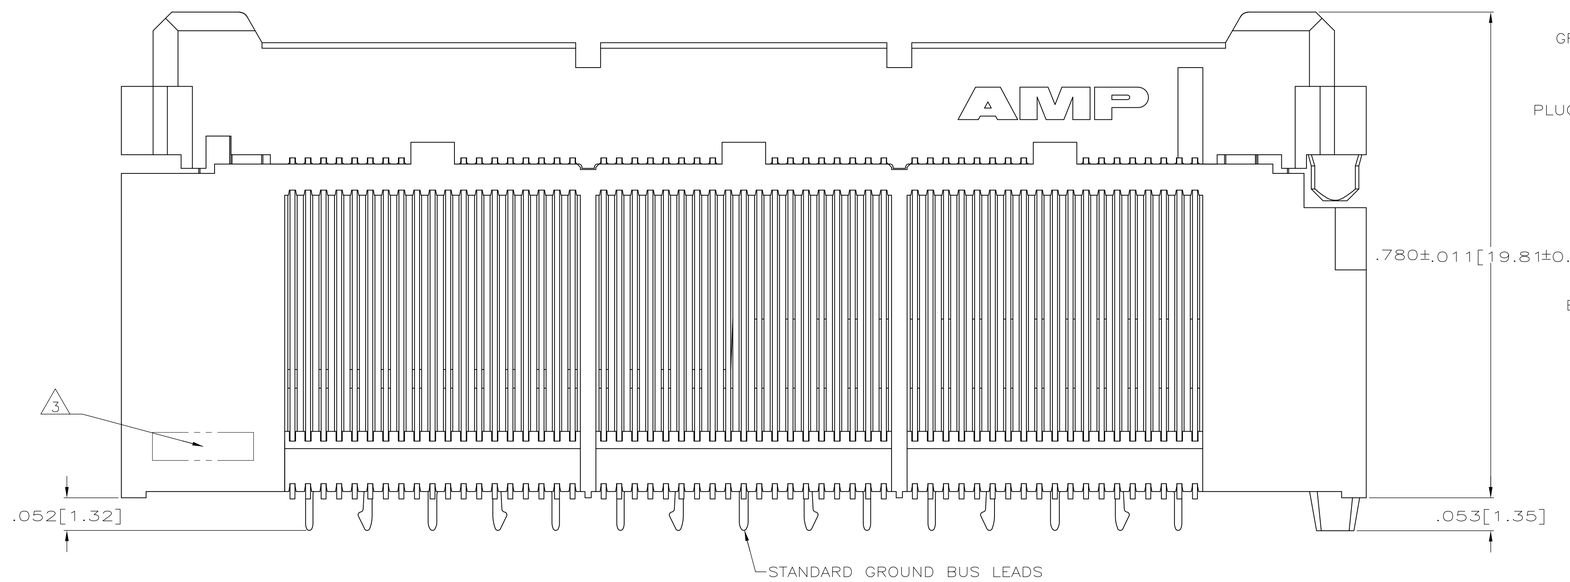

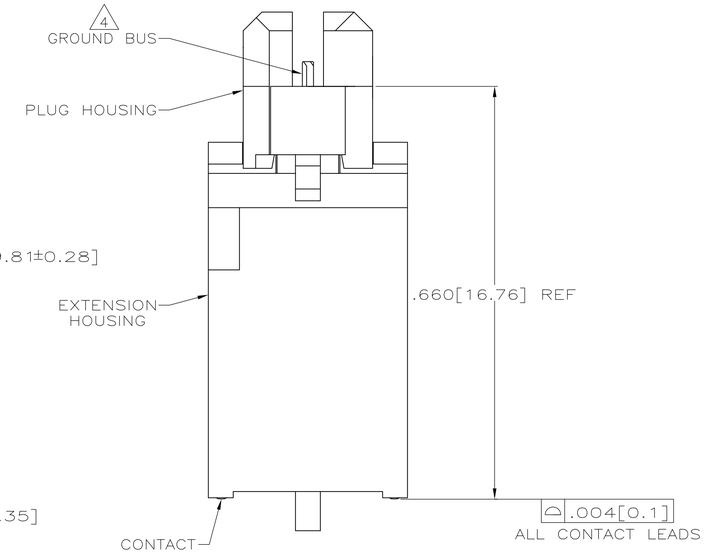

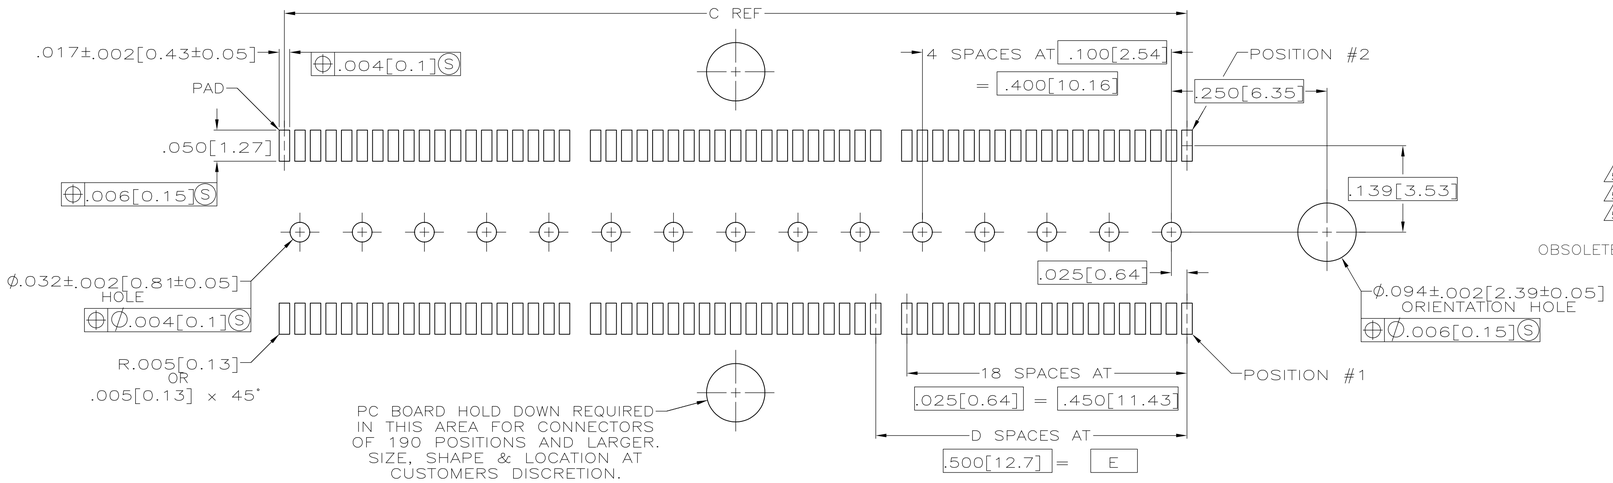

RECOMMENDED PC BOARD LAYOUT
(VIEWED FROM CONNECTOR SIDE)

	E	D	C	B	A	NO OF POS	PART NUMBER
5	2.000[50.8]	4	2.450[62.23]	2.898[73.61]	3.000[76.2]	190	1-767032-9
5	1.000[25.4]	2	1.450[36.83]	1.898[48.21]	2.000[50.8]	114	1-767032-7
5	.500[12.7]	1	.950[24.13]	1.398[35.51]	1.500[38.1]	76	1-767032-6
	3.000[76.2]	6	3.450[87.63]	3.898[99]	4.000[101.6]	266	767032-7
OBSOLETE	~~2.500[63.5]~~	~~5~~	~~2.950[74.93]~~	~~3.398[86.31]~~	~~3.500[88.9]~~	~~228~~	~~767032-6~~
	2.000[50.8]	4	2.450[62.23]	2.898[73.61]	3.000[76.2]	190	767032-5
	1.500[38.1]	3	1.950[49.53]	2.398[60.91]	2.500[63.5]	152	767032-4
	1.000[25.4]	2	1.450[36.83]	1.898[48.21]	2.000[50.8]	114	767032-3
	.500[12.7]	1	.950[24.13]	1.398[35.51]	1.500[38.1]	76	767032-2
	.000[0]	0	.450[11.43]	.898[22.81]	1.000[25.4]	38	767032-1

THIS DRAWING IS A CONTROLLED DOCUMENT.

DIMENSIONS: INCHES

TOLERANCES UNLESS OTHERWISE SPECIFIED:
0 PLC ± –
1 PLC ± –
2 PLC ± –
3 PLC ± .005[0.13]
4 PLC ± –
ANGLES ± –

MATERIAL 1 FINISH 2

DWN J.GERACE 12MAR98
CHK S.STRICKLER 12MAR98
APVD A.MONK 12MAR98
PRODUCT SPEC 108-1422
APPLICATION SPEC 114-11004
WEIGHT –
CUSTOMER DRAWING

TE Connectivity

NAME: PLUG ASSEMBLY, .788[20.02] VERTICAL, .025[0.64] CENTER LINE, MICTOR –

SIZE	CAGE CODE	DRAWING NO	RESTRICTED TO
A1	00779	C-767032	–

SCALE 8:1 SHEET 1 OF 1 REV S1

4805 (3/11)

ООО «ЛайфЭлектроникс» “LifeElectronics” LLC

ИНН 7805602321 КПП 780501001 Р/С 40702810122510004610 ФАКБ "АБСОЛЮТ БАНК" (ЗАО) в г.Санкт-Петербурге К/С 30101810900000000703 БИК 044030703

Компания «Life Electronics» занимается поставками электронных компонентов импортного и отечественного производства от производителей и со складов крупных дистрибьюторов Европы, Америки и Азии.

С конца 2013 года компания активно расширяет линейку поставок компонентов по направлению коаксиальный кабель, кварцевые генераторы и конденсаторы (керамические, пленочные, электролитические), за счёт заключения дистрибьюторских договоров

Мы предлагаем:

- *Конкурентоспособные цены и скидки постоянным клиентам.*
- *Специальные условия для постоянных клиентов.*
- *Подбор аналогов.*
- *Поставку компонентов в любых объемах, удовлетворяющих вашим потребностям.*

- *Приемлемые сроки поставки, возможна ускоренная поставка.*
- *Доставку товара в любую точку России и стран СНГ.*
- *Комплексную поставку.*
- *Работу по проектам и поставку образцов.*
- *Формирование склада под заказчика.*

- *Сертификаты соответствия на поставляемую продукцию (по желанию клиента).*
- *Тестирование поставляемой продукции.*
- *Поставку компонентов, требующих военную и космическую приемку.*
- *Входной контроль качества.*
- *Наличие сертификата ISO.*

В составе нашей компании организован Конструкторский отдел, призванный помогать разработчикам, и инженерам.

Конструкторский отдел помогает осуществить:

- *Регистрацию проекта у производителя компонентов.*
- *Техническую поддержку проекта.*
- *Защиту от снятия компонента с производства.*
- *Оценку стоимости проекта по компонентам.*
- *Изготовление тестовой платы монтаж и пусконаладочные работы.*

Тел: +7 (812) 336 43 04 (многоканальный)
Email: org@lifeelectronics.ru

www.lifeelectronics.ru