THIS DRAWING IS UNPUBLISHED. RELEASED FOR PUBLICATION -,- .
© COPYRIGHT - By - ALL RIGHTS RESERVED.

LOC	DIST
AD	00

REVISIONS

P	LTR	DESCRIPTION	DATE	DWN	APVD
	G	REVISED PER ECO-14-000068	23APR2014	NK	MM

1. ASSEMBLY MAY BE BROKEN TO THE DESIRED NUMBER OF POSITIONS.
2. THE NOTED DIMENSIONS APPLY AT THE INTERSECTION OF THE POST AND HOUSING
3. POINT OF MEASUREMENT FOR PLATING THICKNESS
4. BREAKAWAY NOTCH ANGLE CAN BE ORIENTED TO THE RIGHT (AS SHOWN) OR TO THE LEFT
5. OBSOLETE PARTS: OBSOLETE CIS STREAMLINING PER D.RENAUD/D.SINISI

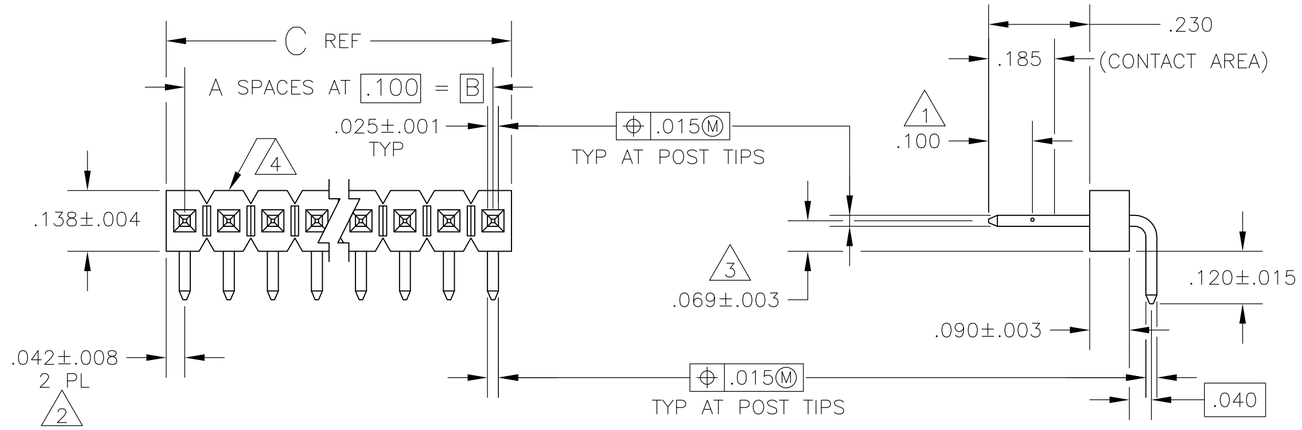

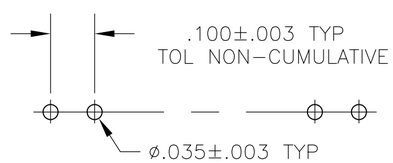

RECOMMENDED HOLE LAYOUT

	C	B	A	NO OF POSN	PART NUMBER
	3.984	3.900	39	40	4-103148-0
5 OBSOLETE	3.884	3.800	38	39	~~3-103148-9~~
	3.784	3.700	37	38	~~3-103148-8~~
	3.684	3.600	36	37	~~3-103148-7~~
5 SUPERSEDED BY 8-146304-6	3.584	3.500	35	36	~~3-103148-6~~
5 OBSOLETE	3.484	3.400	34	35	~~3-103148-5~~
	3.384	3.300	33	34	~~3-103148-4~~
	3.284	3.200	32	33	~~3-103148-3~~
	3.184	3.100	31	32	~~3-103148-2~~
	3.084	3.000	30	31	~~3-103148-1~~
	2.984	2.900	29	30	~~3-103148-0~~
	2.884	2.800	28	29	~~2-103148-9~~
	2.784	2.700	27	28	~~2-103148-8~~
	2.684	2.600	26	27	~~2-103148-7~~
	2.584	2.500	25	26	~~2-103148-6~~
5 SUPERSEDED BY 7-146304-5	2.484	2.400	24	25	~~2-103148-5~~
5 OBSOLETE	2.384	2.300	23	24	~~2-103148-4~~
	2.284	2.200	22	23	~~2-103148-3~~
	2.184	2.100	21	22	~~2-103148-2~~
	2.084	2.000	20	21	~~2-103148-1~~
	1.984	1.900	19	20	~~2-103148-0~~
	1.884	1.800	18	19	~~1-103148-9~~
	1.784	1.700	17	18	~~1-103148-8~~
	1.684	1.600	16	17	~~1-103148-7~~
	1.584	1.500	15	16	1-103148-6
5 OBSOLETE	1.484	1.400	14	15	~~1-103148-5~~
	1.384	1.300	13	14	~~1-103148-4~~
	1.284	1.200	12	13	~~1-103148-3~~
5 SUPERSEDED BY 6-146304-2	1.184	1.100	11	12	~~1-103148-2~~
5 OBSOLETE	1.084	1.000	10	11	~~1-103148-1~~
	.984	.900	9	10	~~1-103148-0~~
5 SUPERSEDED BY 5-146304-9	.884	.800	8	9	~~103148-9~~
	.784	.700	7	8	103148-8
5 OBSOLETE	.684	.600	6	7	~~103148-7~~
	.584	.500	5	6	103148-6
	.484	.400	4	5	103148-5
5 OBSOLETE	.384	.300	3	4	~~103148-4~~
	.284	.200	2	3	103148-3
	.184	.100	1	2	103148-2
5 OBSOLETE	.084	—	—	1	~~103148-1~~

103148

THIS DRAWING IS A CONTROLLED DOCUMENT.

DIMENSIONS: INCHES

TOLERANCES UNLESS OTHERWISE SPECIFIED:
0 PLC ± -
1 PLC ± -
2 PLC ± -
3 PLC ± .005
4 PLC ± -
ANGLES ± -

MATERIAL
HOUSING: FLAME RETARDANT THERMOPLASTIC: COLOR-BLACK
POSTS: COPPER ALLOY

FINISH : POSTS
.000030 GOLD ON CONTACT AREA, .000100-.000200 MATTE TIN-LEAD ON SOLDER TAIL, ALL OVER .000050 NICKEL

DWN H MOLL 23OCT87
CHK T. CLARK 23OCT87
APVD T. CLARK 29OCT87
PRODUCT SPEC —
APPLICATION SPEC —
WEIGHT —

TE Connectivity

NAME
HEADER ASSY, MOD II, BREAKAWAY, SINGLE ROW, .100CL, RIGHT ANGLE, WITH .025 SQ POSTS

SIZE	CAGE CODE	DRAWING NO	RESTRICTED TO
A2	00779	C-103148	—

CUSTOMER DRAWING | SCALE 4:1 | SHEET 1 OF 1 | REV G

ООО «ЛайфЭлектроникс» “LifeElectronics” LLC

ИНН 7805602321 КПП 780501001 Р/С 40702810122510004610 ФАКБ "АБСОЛЮТ БАНК" (ЗАО) в г.Санкт-Петербурге К/С 30101810900000000703 БИК 044030703

Компания «Life Electronics» занимается поставками электронных компонентов импортного и отечественного производства от производителей и со складов крупных дистрибьюторов Европы, Америки и Азии.

С конца 2013 года компания активно расширяет линейку поставок компонентов по направлению коаксиальный кабель, кварцевые генераторы и конденсаторы (керамические, пленочные, электролитические), за счёт заключения дистрибьюторских договоров

Мы предлагаем:

- *Конкурентоспособные цены и скидки постоянным клиентам.*
- *Специальные условия для постоянных клиентов.*
- *Подбор аналогов.*
- *Поставку компонентов в любых объемах, удовлетворяющих вашим потребностям.*

- *Приемлемые сроки поставки, возможна ускоренная поставка.*
- *Доставку товара в любую точку России и стран СНГ.*
- *Комплексную поставку.*
- *Работу по проектам и поставку образцов.*
- *Формирование склада под заказчика.*

- *Сертификаты соответствия на поставляемую продукцию (по желанию клиента).*
- *Тестирование поставляемой продукции.*
- *Поставку компонентов, требующих военную и космическую приемку.*
- *Входной контроль качества.*
- *Наличие сертификата ISO.*

В составе нашей компании организован Конструкторский отдел, призванный помогать разработчикам, и инженерам.

Конструкторский отдел помогает осуществить:

- *Регистрацию проекта у производителя компонентов.*
- *Техническую поддержку проекта.*
- *Защиту от снятия компонента с производства.*
- *Оценку стоимости проекта по компонентам.*
- *Изготовление тестовой платы монтаж и пусконаладочные работы.*

Тел: +7 (812) 336 43 04 (многоканальный)
Email: org@lifeelectronics.ru

www.lifeelectronics.ru