DO NOT SCALE PRINT

REV.

DWG. NO. 1-1437507-0

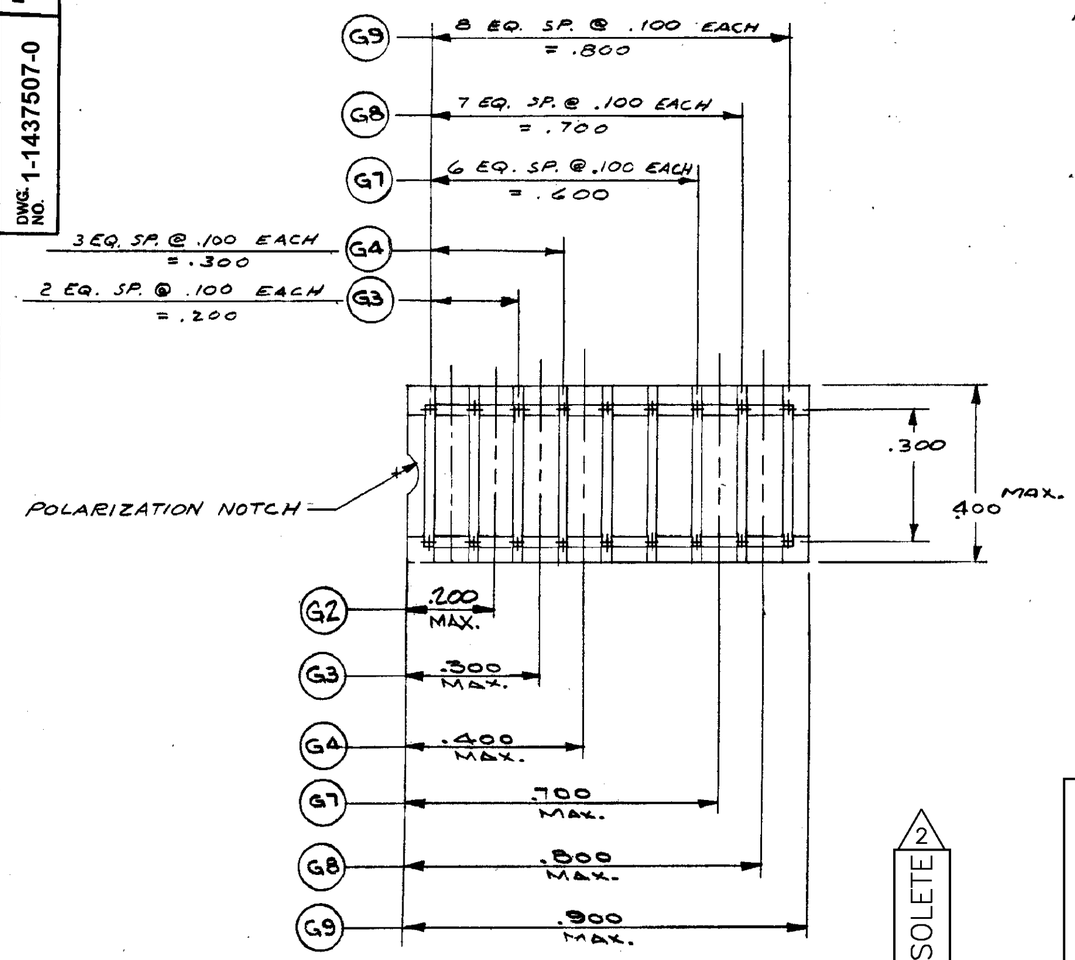

NOTES:

1. MATERIAL AND FINISH:
   INSULATOR ——— THERMOPLASTIC POLYESTER UL RATED 94V-0; COLOR-BLACK
   (G) CONTACT ——— PHOSPHOR BRONZE, GOLD OVER NICKEL PLATE
   (GT) CONTACT ——— PHOSPHOR BRONZE, TIN PLATE.

2. OBSOLETE PARTS: OBSOLETE CIS STREAMLINING PER D.RENAUD/D.SINISI

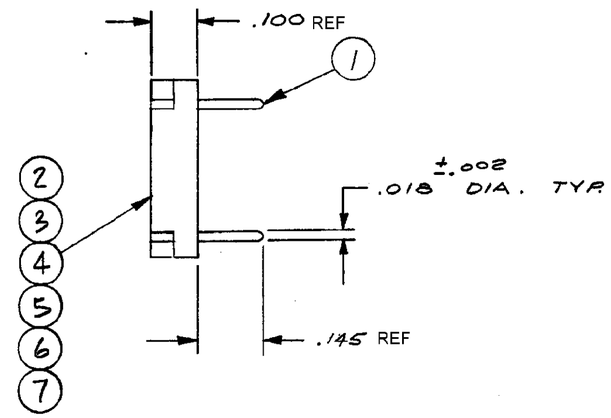

	N/A	~~1-1437507-2~~ OBSOLETE 2	1-1437507-1	N/A	~~3-1437506-2~~ SUP BY 2-1437507-1	2-1437507-0	~~1-1437507-8~~ OBSOLETE 2	1-1437507-6	~~1-1437507-4~~ OBSOLETE	1-1437507-0	2-1437507-1	1-1437507-9	1-1437507-7	1-1437507-5	1-1437507-3	—	PART NO.S	
	9	8	7														SHORTING PIN	1
				2	9	8	7	4	3								SHORTING PIN	1
				1						1							INSULATOR	7
	1				1						1						INSULATOR	6
		1				1						1					INSULATOR	5
			1				1						1				INSULATOR	4
								1						1			INSULATOR	3
									1						1		INSULATOR	2
										2	9	8	7	4	3		SHORTING PIN	1
	G25	G24	G23	G2T	G9T	G8T	G7T	G4T	G3T	G2	G9	G8	G7	G4	G3		DESCRIPTION	ITEM NO.
	QUANTITY									QUANTITY								

LTR	REVISION RECORD	DR	CHK	DATE
A1	REVISED PER ECO-11-005140	RK	HMR	21MAR11

UNLESS OTHERWISE SPECIFIED DIMENSIONS ARE IN INCHES
TOLERANCES ON
FRACTIONS DECIMALS ANGLES
REF

MATERIAL: —

FINISH: —

ORIGINAL DATE OF DRAWING: 4-4-73

DRAWN: RJS — DATE: 4-4-74

CHECKED: R.J.H. — DATE: 4-5-74

APPROVED: R.J.H. — DATE: 4-5-74

CODE IDENT. NO. 91506 — DWG. SIZE C

NEXT ASSY.

TE Connectivity

TITLE: PROGRAMMING PLUG

DWG. NO. 1-1437507-0 — REV. A1

SCALE: 4X1 — SHEET 1 OF 1

CUSTOMER DWG.

ООО «ЛайфЭлектроникс» “LifeElectronics” LLC

ИНН 7805602321 КПП 780501001 Р/С 40702810122510004610 ФАКБ "АБСОЛЮТ БАНК" (ЗАО) в г.Санкт-Петербурге К/С 30101810900000000703 БИК 044030703

Компания «Life Electronics» занимается поставками электронных компонентов импортного и отечественного производства от производителей и со складов крупных дистрибьюторов Европы, Америки и Азии.

С конца 2013 года компания активно расширяет линейку поставок компонентов по направлению коаксиальный кабель, кварцевые генераторы и конденсаторы (керамические, пленочные, электролитические), за счёт заключения дистрибьюторских договоров

Мы предлагаем:

- *Конкурентоспособные цены и скидки постоянным клиентам.*
- *Специальные условия для постоянных клиентов.*
- *Подбор аналогов.*
- *Поставку компонентов в любых объемах, удовлетворяющих вашим потребностям.*

- *Приемлемые сроки поставки, возможна ускоренная поставка.*
- *Доставку товара в любую точку России и стран СНГ.*
- *Комплексную поставку.*
- *Работу по проектам и поставку образцов.*
- *Формирование склада под заказчика.*

- *Сертификаты соответствия на поставляемую продукцию (по желанию клиента).*
- *Тестирование поставляемой продукции.*
- *Поставку компонентов, требующих военную и космическую приемку.*
- *Входной контроль качества.*
- *Наличие сертификата ISO.*

В составе нашей компании организован Конструкторский отдел, призванный помогать разработчикам, и инженерам.

Конструкторский отдел помогает осуществить:

- *Регистрацию проекта у производителя компонентов.*
- *Техническую поддержку проекта.*
- *Защиту от снятия компонента с производства.*
- *Оценку стоимости проекта по компонентам.*
- *Изготовление тестовой платы монтаж и пусконаладочные работы.*

Тел: +7 (812) 336 43 04 (многоканальный)
Email: org@lifeelectronics.ru

www.lifeelectronics.ru