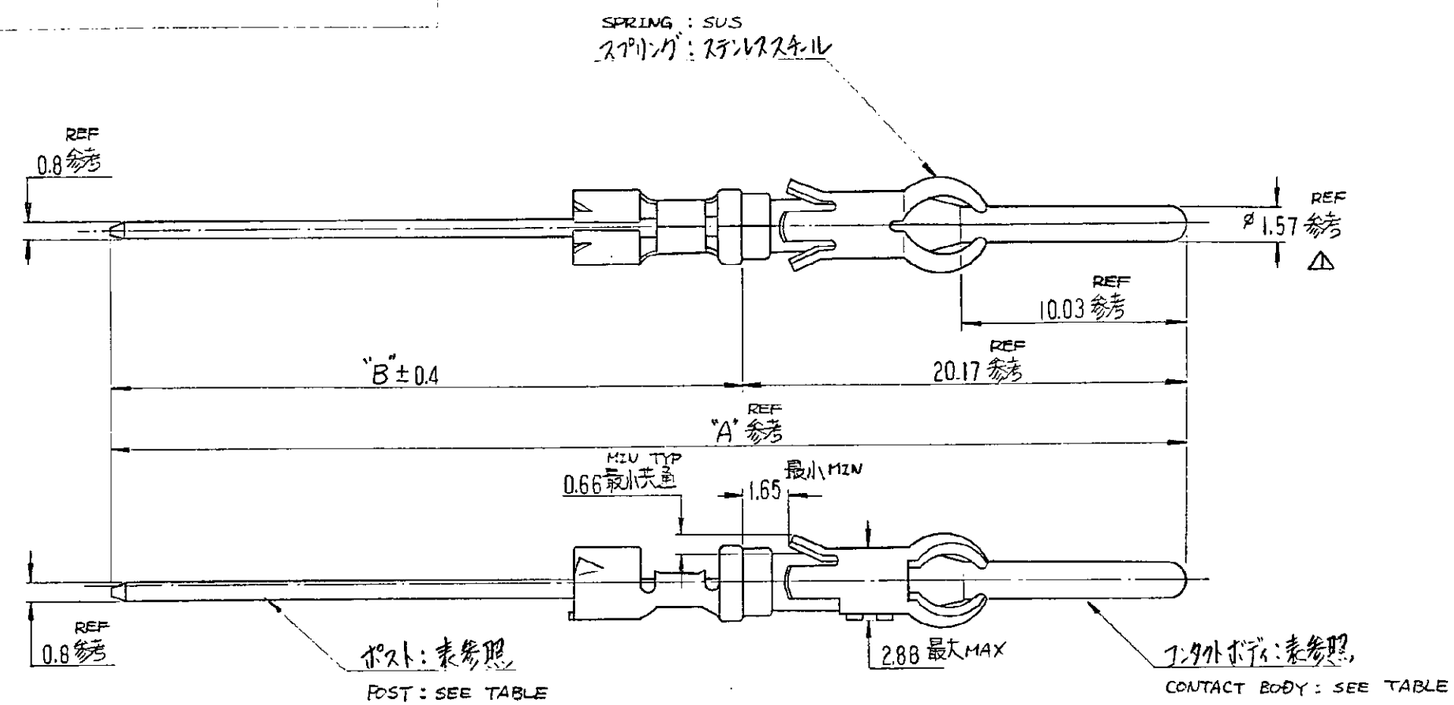

注記

⚠ 金めっき厚；0.76μm 以上

NOTE

⚠ Gold plated ; 0.76μm MIN.

⚠2 OBSOLETE PARTS: OBSOLETE CIS STREAMLINING PER D.RENAUD/D.SINISI

	"A"	"B"	コンタクト CONTACT 材料及び表面処理 MATL & FINISH		ポスト POST MATL & FINISH		PART NUMBER
⚠2 OBSOLETE	~~41.17~~	~~21~~	~~BRASS Sn Plating~~		~~BRASS Under Cu over Sn~~		~~C-171804-1~~
	44.37	24.2	Under Ni & Selective Au		Under Cu over Sn		1-171804-1
	50.17	30	Under Ni & Selective Au		Under Ni over Au Flash		-3
OBSOLETE	~~50.17~~	~~30~~					-2
OBSOLETE	~~50.17~~	~~30~~	~~BRASS Under Ni & Selective Au~~		~~BRASS Under Cu over Sn~~		171804-1

MATERIAL 表参照 SEE TABLE	TOLERANCE ~~EXCEPT~~ AS NOTED	tyco Electronics	Tyco Electronics AMP K.K. Kawasaki,Japan		
FINISH 表参照 SEE TABLE	DR. 2-9-00 CHK 3-9-00 DE 12-9-00 APP 3/4/00	PART NAME アンプインサート III(+) 0.8×0.8 ポストタイプピンコンタクト	AMP INSERT III(+) 0.8×0.8 POST Type PIN CONTACT		
		SIZE A3	LOC J	DWG NO. C-171804	
		UNIT SCALE 4—1	REV. C5	SHEET —	

LTR	REVISION RECORD	BY	CHK	DATE
C5	REVISED PER ECO-09-026346	KK	AEG	NOV09
C4	P/N OBSOLETE ECR-07-002693	Y.Y	D.M	2FEB 2007
C3	REVISED (FJCO-1743-94)	I.H	S.M	12/2/94
C2	ADD NOTE J-1756	NM	S.M	11-23-92
C1	2-- -1 追加 J821-7566		J	9/23 94
C	REVISED (P-DWG REV. C) J867 J868	S.M		12-7 -88
B	~~REDRAWN WITH CHANGE~~			3-2 -88
A	INACTIVE-3 (P-DWG REV. A1)	J.Dave		1/16/79
0	RELEASED (P-DWG REV. A)	J.Dave		9/9/78

AMP J CHC 3 (8/74) 12 74

(CUSTOMER DRAWING)

ООО «ЛайфЭлектроникс» “LifeElectronics” LLC

ИНН 7805602321 КПП 780501001 Р/С 40702810122510004610 ФАКБ "АБСОЛЮТ БАНК" (ЗАО) в г.Санкт-Петербурге К/С 30101810900000000703 БИК 044030703

Компания «Life Electronics» занимается поставками электронных компонентов импортного и отечественного производства от производителей и со складов крупных дистрибьюторов Европы, Америки и Азии.

С конца 2013 года компания активно расширяет линейку поставок компонентов по направлению коаксиальный кабель, кварцевые генераторы и конденсаторы (керамические, пленочные, электролитические), за счёт заключения дистрибьюторских договоров

Мы предлагаем:

- *Конкурентоспособные цены и скидки постоянным клиентам.*
- *Специальные условия для постоянных клиентов.*
- *Подбор аналогов.*
- *Поставку компонентов в любых объемах, удовлетворяющих вашим потребностям.*

- *Приемлемые сроки поставки, возможна ускоренная поставка.*
- *Доставку товара в любую точку России и стран СНГ.*
- *Комплексную поставку.*
- *Работу по проектам и поставку образцов.*
- *Формирование склада под заказчика.*

- *Сертификаты соответствия на поставляемую продукцию (по желанию клиента).*
- *Тестирование поставляемой продукции.*
- *Поставку компонентов, требующих военную и космическую приемку.*
- *Входной контроль качества.*
- *Наличие сертификата ISO.*

В составе нашей компании организован Конструкторский отдел, призванный помогать разработчикам, и инженерам.

Конструкторский отдел помогает осуществить:

- *Регистрацию проекта у производителя компонентов.*
- *Техническую поддержку проекта.*
- *Защиту от снятия компонента с производства.*
- *Оценку стоимости проекта по компонентам.*
- *Изготовление тестовой платы монтаж и пусконаладочные работы.*

Тел: +7 (812) 336 43 04 (многоканальный)
Email: org@lifeelectronics.ru

www.lifeelectronics.ru